


WYKAZ OBRÓBEK BLACHARSKICH

OBRÓBKA BLACHARSKA 1		OBRÓBKA BLACHARSKA 6	
	grubość 0,8 mm szerokość 488 mm długość 2000 mm ilość łącznie 31 szt.		grubość 0,8 mm szerokość 410 mm długość 2000 mm ilość łącznie 5 szt.
OBRÓBKA BLACHARSKA 2		OBRÓBKA BLACHARSKA 7 (gzymsy)	
	grubość 0,8 mm szerokość 510 mm długość 2000 mm ilość łącznie 163 szt.		grubość 0,8 mm szerokość 400 mm długość 2000 mm ilość łącznie 186 szt.
OBRÓBKA BLACHARSKA 3		OBRÓBKA BLACHARSKA 8 (atyki na I piętrze)	
	grubość 0,8 mm szerokość 688 mm długość 2000 mm ilość łącznie 17 szt.		grubość 0,8 mm szerokość 394 mm długość 2000 mm ilość łącznie 14 szt.
OBRÓBKA BLACHARSKA 4		OBRÓBKA BLACHARSKA 9 (zadaszenie nad wejściem gł.)	
	grubość 0,8 mm szerokość 230 mm długość 2000 mm ilość łącznie 63 szt.		grubość 0,8 mm szerokość 560 mm długość 2000 mm ilość łącznie 10 szt.
OBRÓBKA BLACHARSKA 5		OBRÓBKA BLACHARSKA 10	
	grubość 0,8 mm szerokość 737 mm długość 2000 mm ilość łącznie 40 szt.		grubość 0,8 mm szerokość 548 mm długość 2000 mm ilość łącznie 83 szt.

LEGENDA:

1. **UZUPEŁNIENIE POWRĘCIA**
2. **DYLATACJA**
3. **LISTWY WYKONCZENOWE**

PROJEKTANT  
mgr inż. **Krzysztof Burta**  
upr. BP 422-01 GP 7342/181/166/91  
tel. 25-63-21-113, kom. 505-085-428

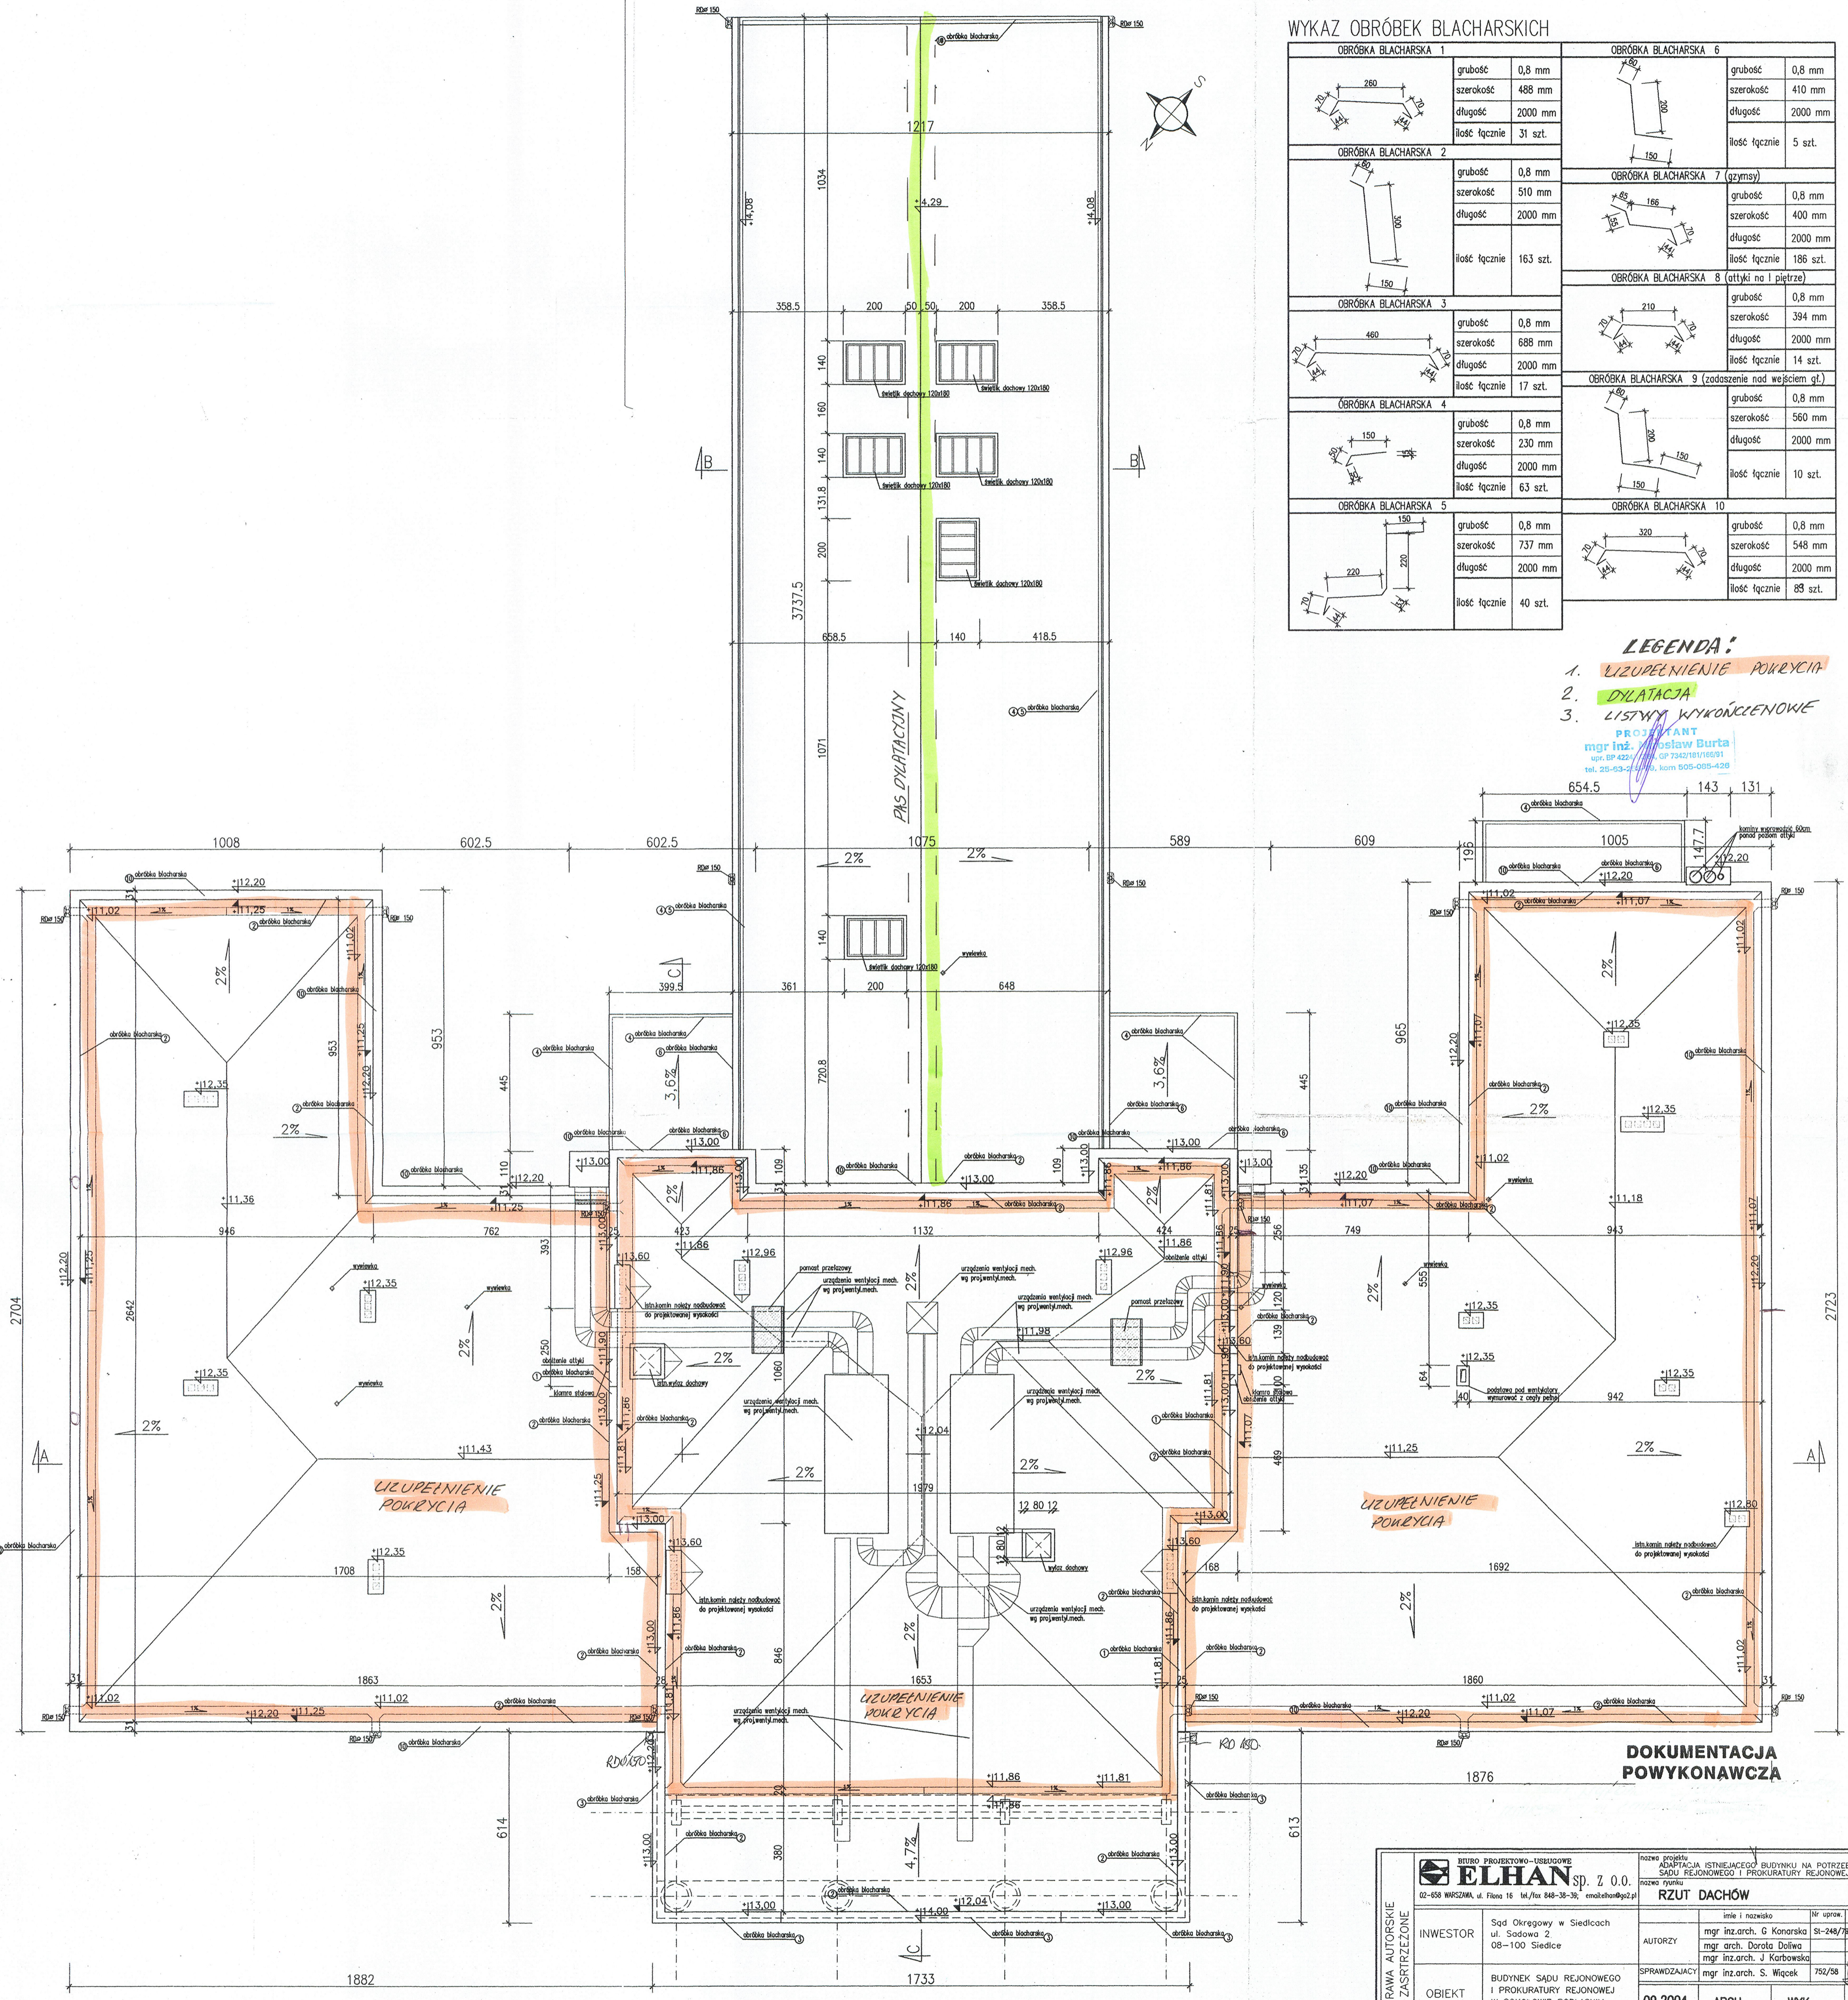

DOKUMENTACJA POWYKONAWCZA

PRAWA AUTORSKIE ZASZRZĘDZONE	<b>BIURO PROJEKTOWO-USŁUGOWE ELHAN sp. z o.o.</b> 02-658 WARSZAWA, ul. Flaka 16 tel./fax 848-38-39, email: elhan@poczta.onet.pl		Nazwa projektu: ADAPTACJA ISTNIEJĄCEGO BUDYNKU NA POTRZEBY SĄDU REJONOWEGO I PROKURATURY REJONOWEJ Nazwa rysunku: <b>RZUT DACHÓW</b>		1:100
	INWESTOR	Sąd Okręgowy w Siedlchoch ul. Sadowa 2 08-100 Siedlce	AUTORZY	imie i nazwisko mgr inż. arch. G. Konarska mgr arch. Dorota Daliwa mgr inż. arch. J. Karbowska	Nr upraw. podpis SI-248/78 <i>[Signature]</i>
OBIEKT	BUDYNEK SĄDU REJONOWEGO I PROKURATURY REJONOWEJ W SOKOŁOWIE PODLASKIM ul. ks. Bosko 3	SPRAWDZAJĄCY	mgr inż. arch. S. Wącek	752/98 <i>[Signature]</i>	
		data	09.2004	ARCH	WYK.
				brzoza	5
				fazo	Nr rysunku